



旭町2丁目10番9号  
面積: 264.23m<sup>2</sup> (79.92坪)




(注) 国土交通省国土地理院が公表した座標補正パラメータ(touhokutaichiyouuki2011.par)による修正がされています。

地番  
区域見出し  
旭町2丁目

請求部	所在	三条市旭町二丁目		地番	1192番8	
出力尺	1/600	精度分	座標系又は記号	VIII	分類	地図に準ずる図面(街区成果B)
種類	街区基本調査成果図					
作成年月日	平成21年3月23日		備付年月日(原図)	補記事項		

# 土地寸法概略図

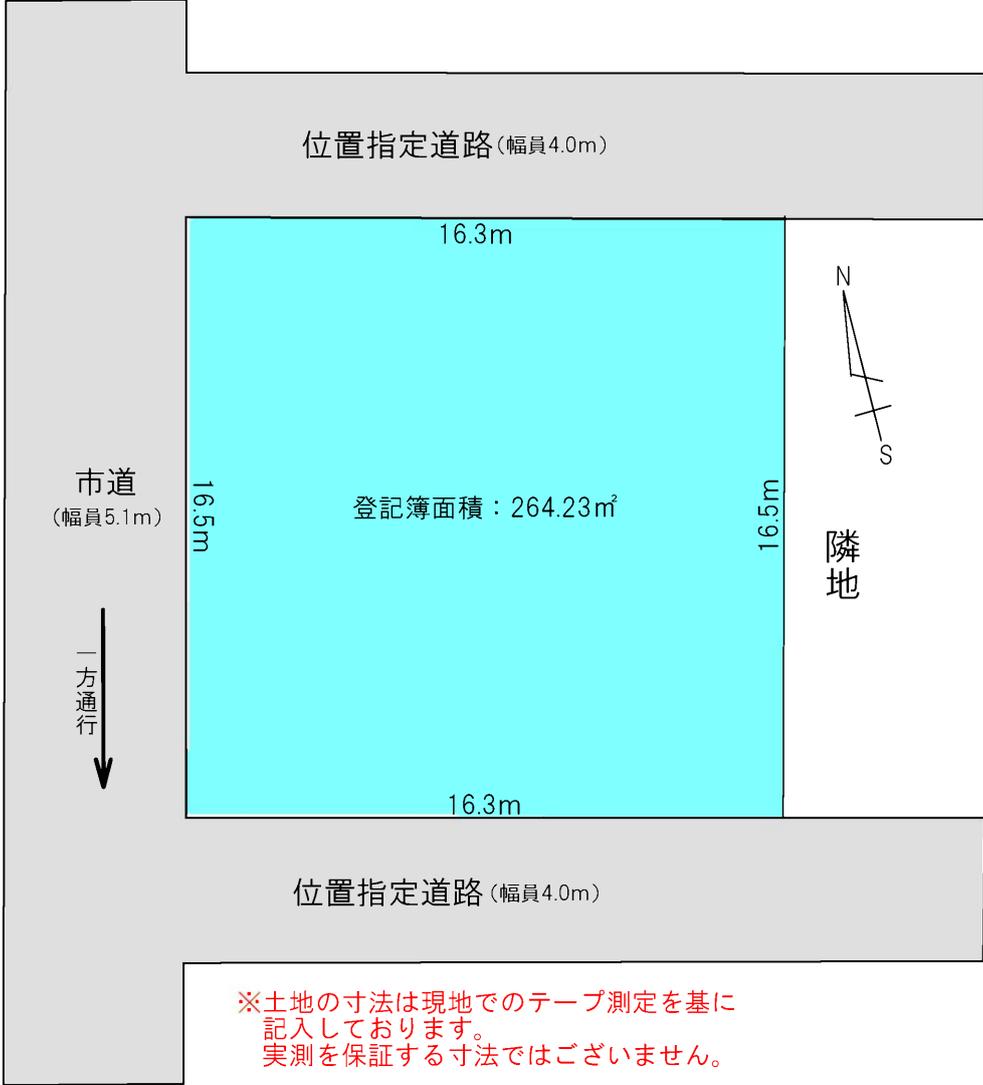

登記年月日：昭和56年7月7日

650242


各階平面図

家屋番号 1192-8 建物図面



建物の所在 三條市大字東裏倉宮宇寺浦 1192番地8

旭町二丁目

1 階

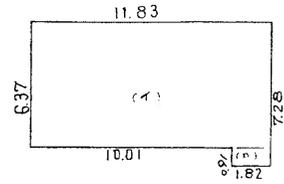

2 階

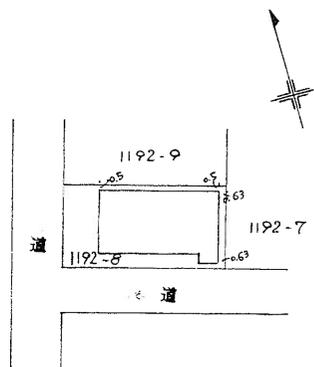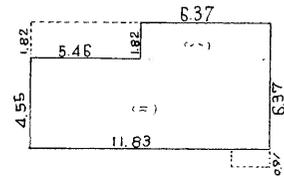

床面積

1 階 (イ)  $11.83 \times 6.37 = 75.3571$   
 (ロ)  $1.82 \times 0.91 = 1.6562$   
 計  $77.0133$   $m^2$

2 階 (イ)  $6.37 \times 1.82 = 11.5934$   
 (ロ)  $11.83 \times 4.55 = 53.8265$   
 計  $65.4199$   $m^2$

作製者	三條市大字田島147-3 七輪家屋調査士 関川純一 関川純一 監製	縮尺	1/250	申請人	山浦清哉	縮尺	1/500
-----	---	----	-------	-----	------	----	-------

新潟県土地家屋調査士会

昭和56年7月7日登記

# 三条市道路平面図

(縮尺 1 : 1,000)



南側道路位置指定

原副本 (B5)

旭 町 二丁目

道路位置の指定(変更廃止)通知書

住所  
氏名





この通知書及び添付図書に記載の道路の位置を下記のとおり  
指定(変更廃止)したので通知します。

昭和 42.10.13 日


新潟県知事 百 四 郎

1. 指 定 番 号	第 291 号		
2. 代理者住所氏名			
3. 築造者住所氏名			
4. 図面作製者住所氏名	三条市 一丁目 307 登山建設工務所		
5. 申請道路	図面上の符号	幅 員	長 さ
		4.00m	53.20m
		関係地番	
		三条市 大馬場 1/192~1	
		" " 1/193~7	
		" " 1/193~2	
		" " 1/192~8	
6. 道路の完成予定日	昭和 42 年 10 月 30 日		
* 備考			

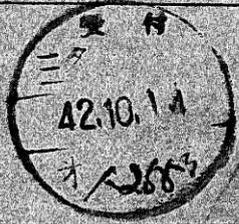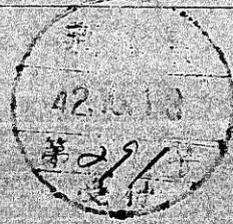


申 報 地

三 市 大 學 東 院 附 屬 地 192	
△	1192-7
△	1192-8
△	1192-2

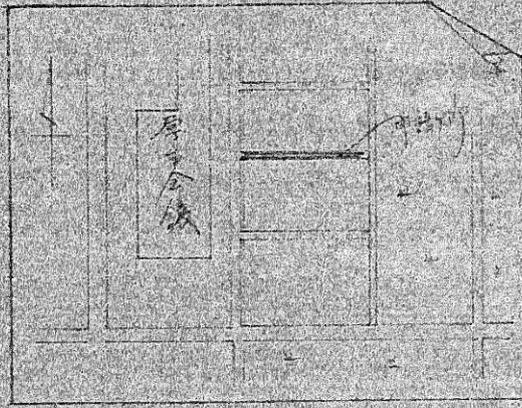

附 屬 地

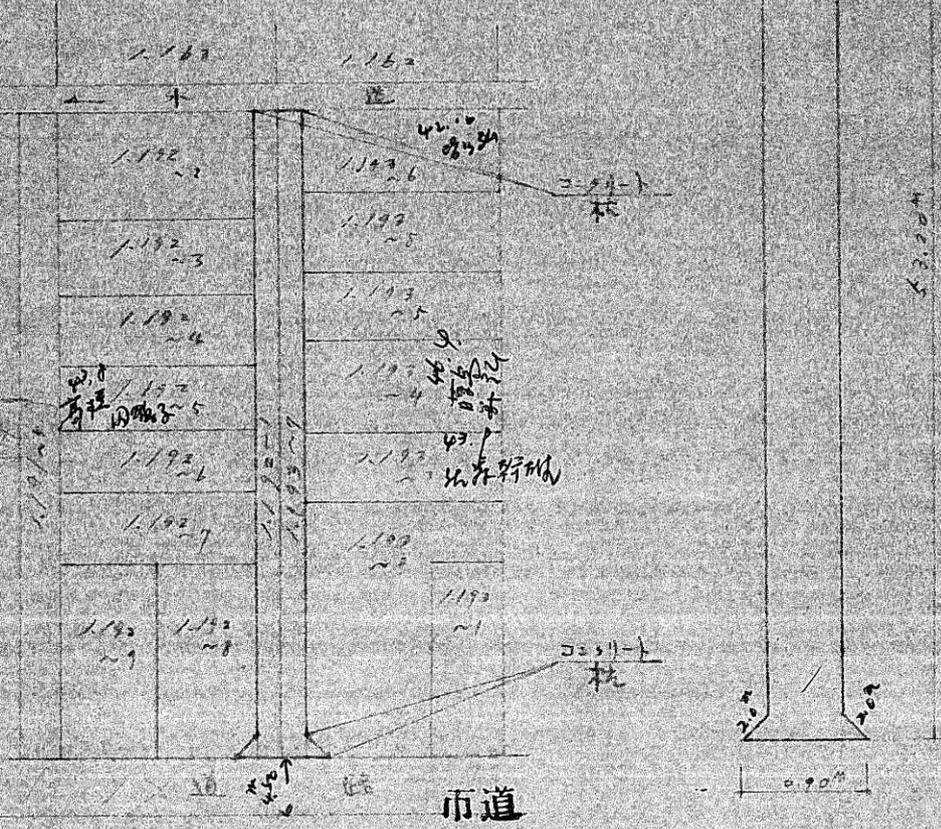

更 正 圖  
5/600

測 算 圖  
5/400

北側道路位置指定

旭 町 二丁目

市

副 道路位置の指定(変更、廃止) 通知書

住所 ~~三條市旭町東町19101~~  
~~株 林 神田高良~~  
 氏名 ~~取締役 神田栄一~~

この通知書及び添付図書に記載の道路の位置を下記のとおり指定(変更、廃止)したので通知します。

昭和 45. 5. 8 日

新潟県知事


新潟県知事 直




指定番号	第 204 号		
2 代理人住所氏名	新潟県三條市旭町19103番地 有限会社 新神田建設事務所 TEL 2-4684 五十嵐 吉太郎		
3 築造者住所氏名	申請人		
4 同圖作製者住所氏名	新潟県三條市旭町19103番地 有限会社 新神田建設事務所 TEL 2-4684 五十嵐 吉太郎		
5 申請道路	区画 の 符号	中 間 長 さ	区 界 地 番
		4000 24900	三條市旭町東町 1191-1, 1191-2, 1191-3, 1191-4, 1191-5, 1191-6.
6 道路の成り立ち日	昭和 45 年 4 月 30 日		

備考



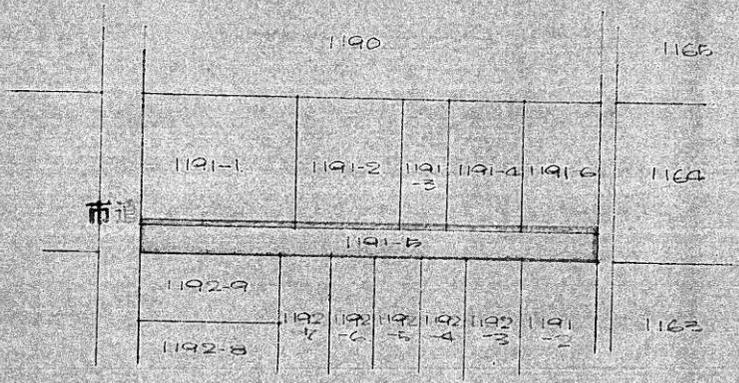


三栄市大島東横線各車庫  
更正図写 1:600

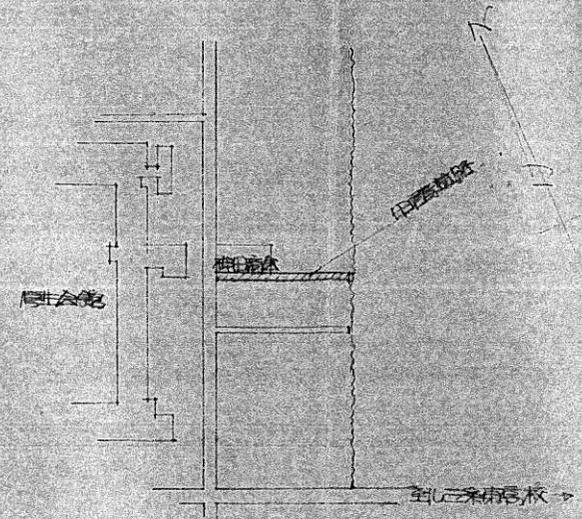

附近見取図

※ コンクリート敷地内にて

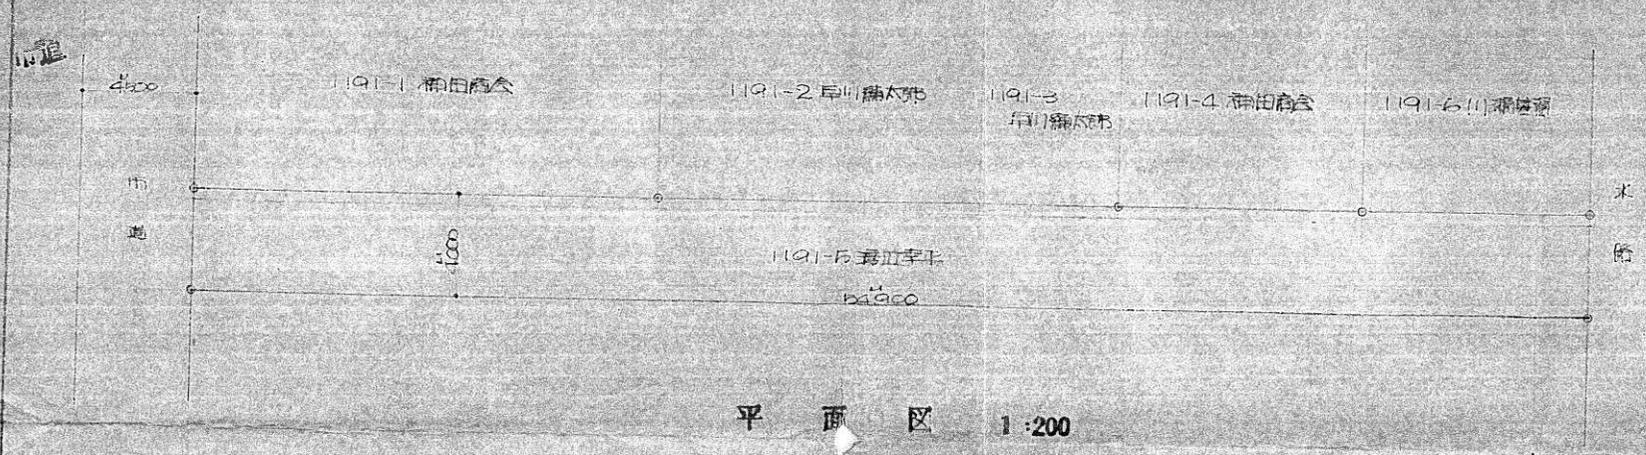

平面図 1:200

# 施設図




上水道管図



1:800



363117

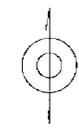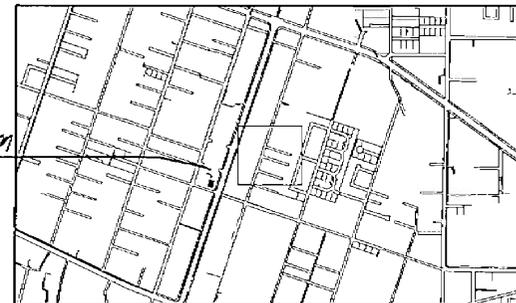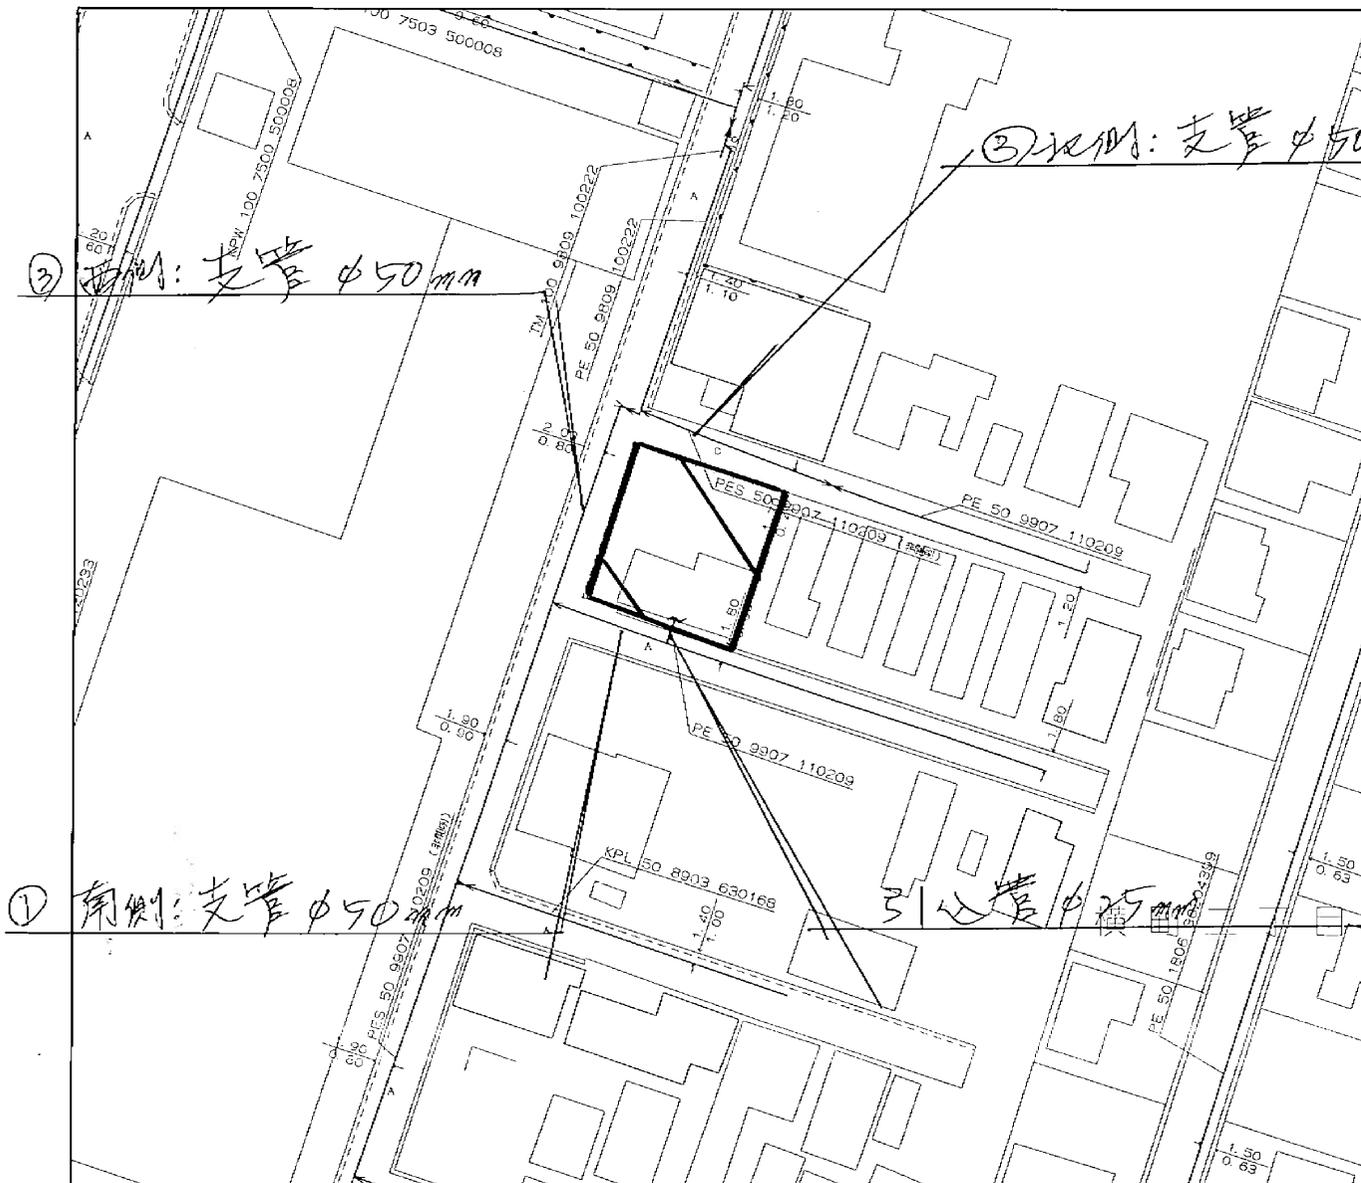

**ガス管図**

<備考>

- ◆ご提供している情報は、以下のチェック項目です。
  - 指定の敷地周辺のガス本支管の埋設状況
  - 指定の敷地に対する引込管（供給管）
  - その他

- ◆この導管照会については、お客さまの設計・不動産鑑定などの参考資料として情報提供させていただくものです。
- ◆提供する情報については、その正確性および完全性を保証するものではありません。
- ◆掘削工事等のための資料としてはご使用になれません。

**北陸ガス株式会社**

2025/10/10



縮尺1/500